


PUNTO INFORMATIVO DI ROSELLE

AS BUILT N.22 (controsoffitti)

IL DIRETTORE
DEI LAVORI

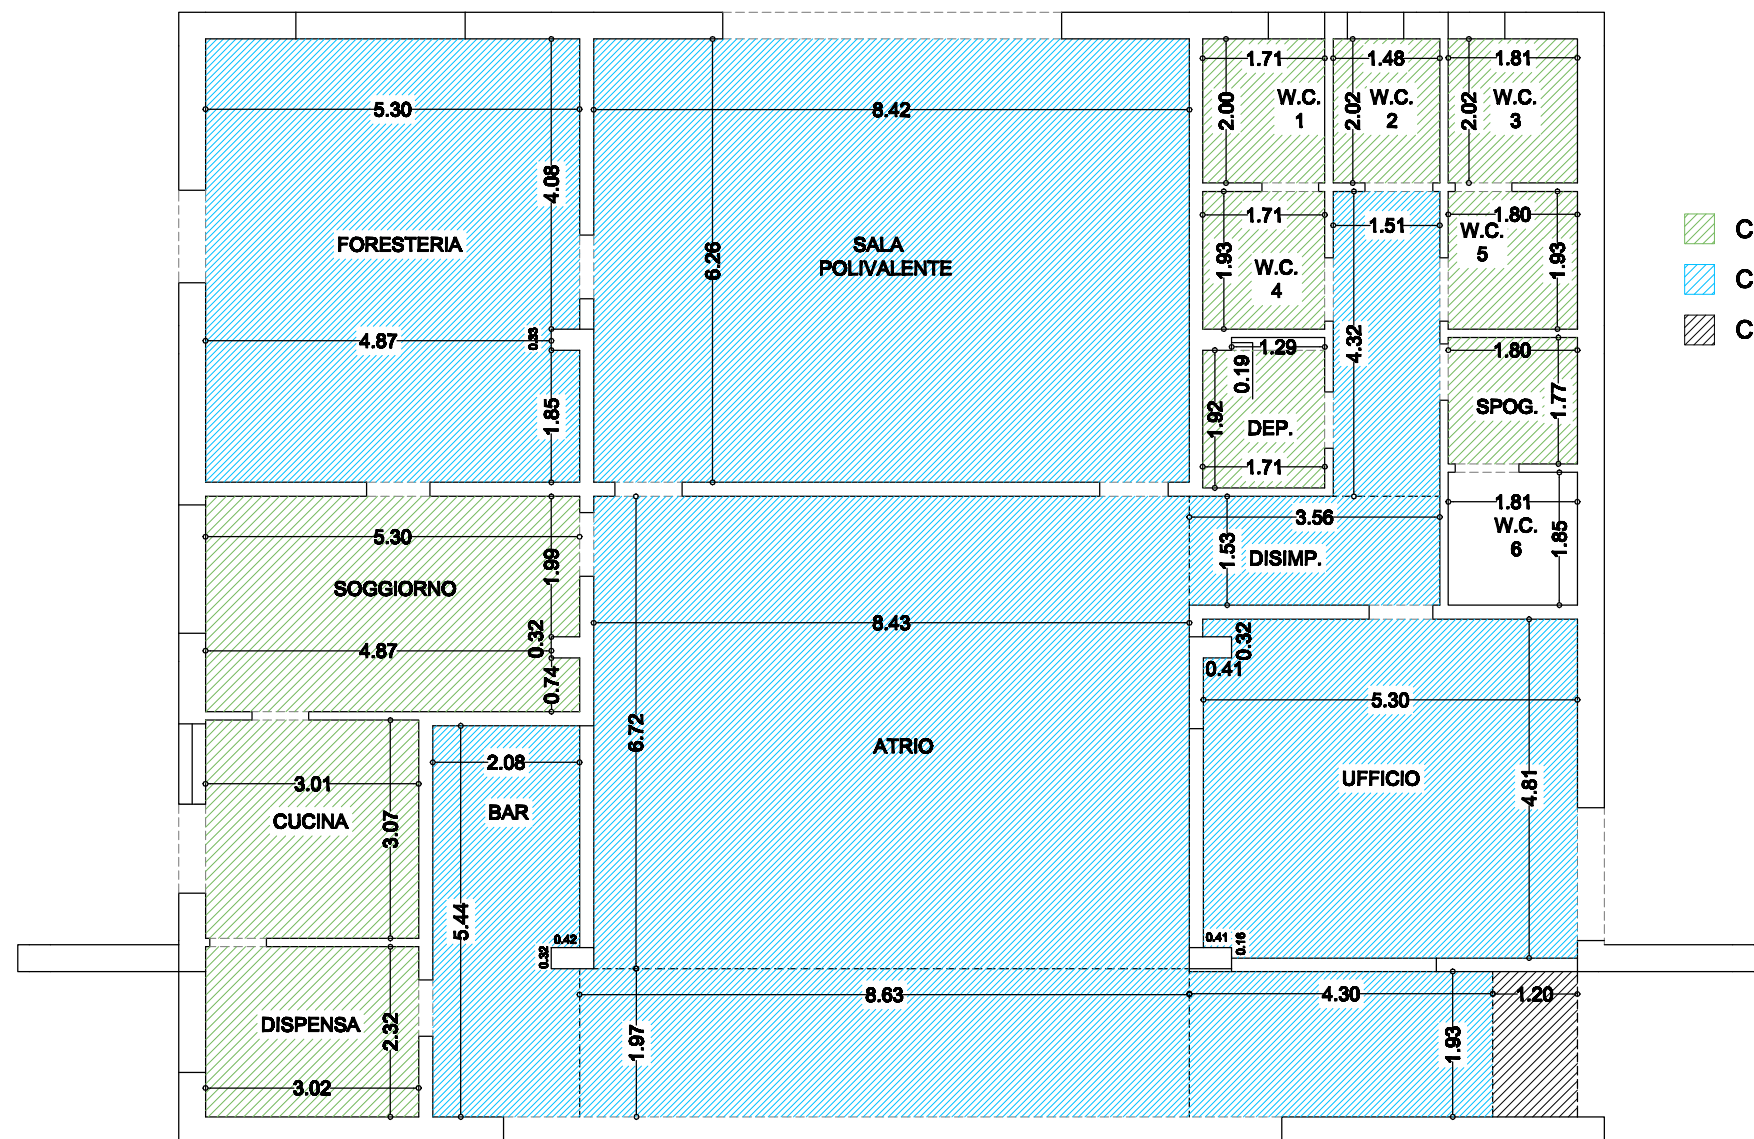

- CONTROSOFFITTO IN PANNELLI 60X60 CM IN FIBRE MINERALI
- CONTROSOFFITTO IN WOODSHADE EFFETTO LEGNO
- CONTROSOFFITTO IN LATERIZIO